


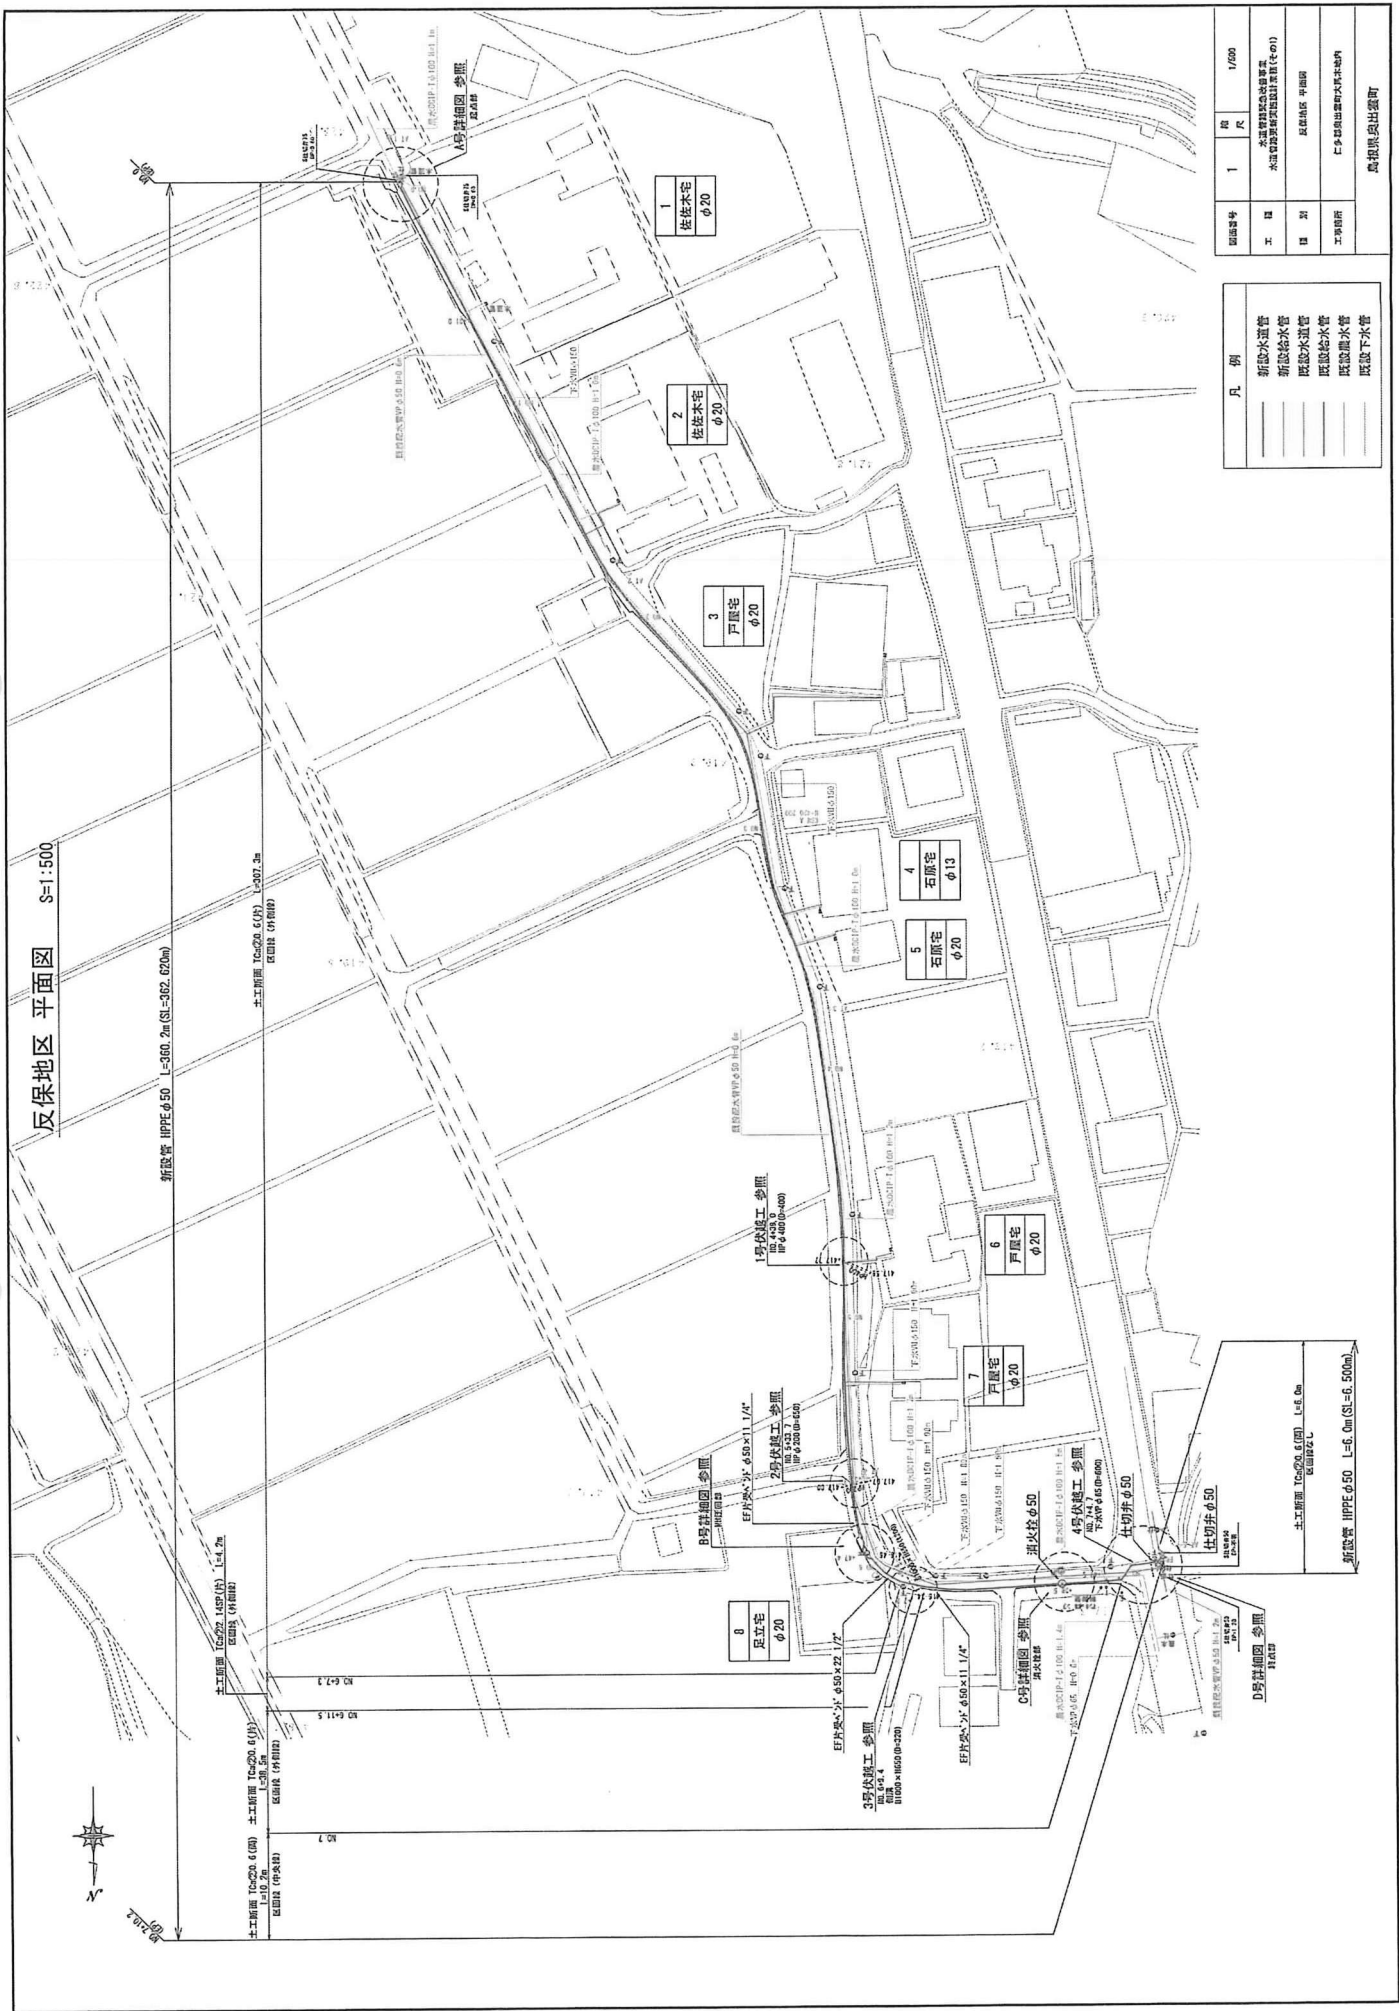

図面番号	1	図	尺	1/500

凡 例
— 新設水道管
— 既設下水管



反保地区横断面 S=1:100

NO. 2
0+412.14
0+412.00

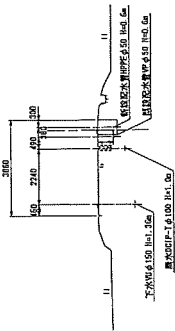


0+412.00

NO. 5
0+413.37
0+413.00

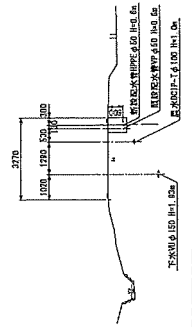


0+413.00

FP
0+412.13
0+412.00

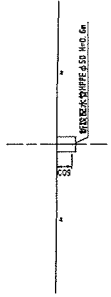


0+410.00

NO. 1
0+412.17
0+412.00

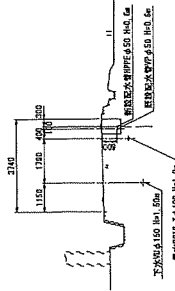


0+412.00

NO. 4
0+413.15
0+413.00

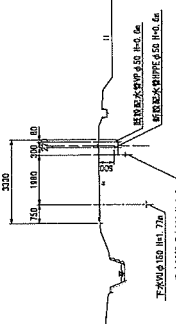


0+413.00

NO. 7
0+412.15
0+412.00

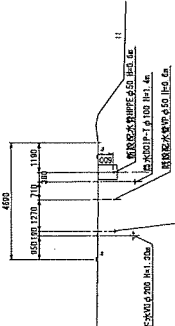


0+410.00

NO. 0
0+412.14
0+412.00

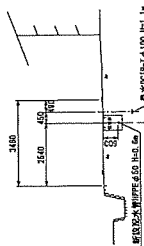


0+412.00

NO. 3
0+413.11
0+413.00

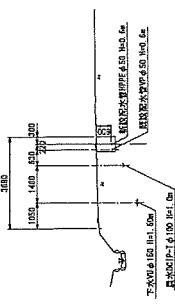

0+413.00

NO. 6
0+411.13
0+411.00

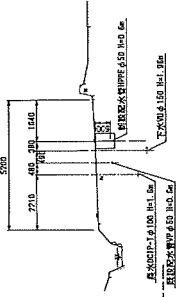


0+411.00


図面番号	2	積	尺	1/100


A号詳細図
起点部 NO. 0 (BP)

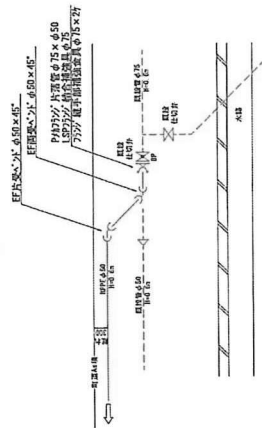


B号詳細図
MHJ図 NO. 5+47.4

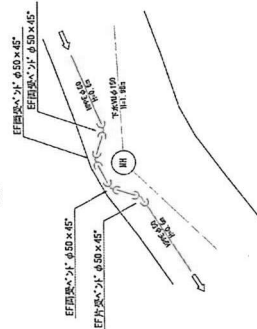


C号詳細図
消火栓 110. 6+3U. 5

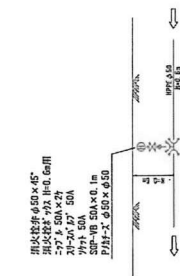


D号詳細図

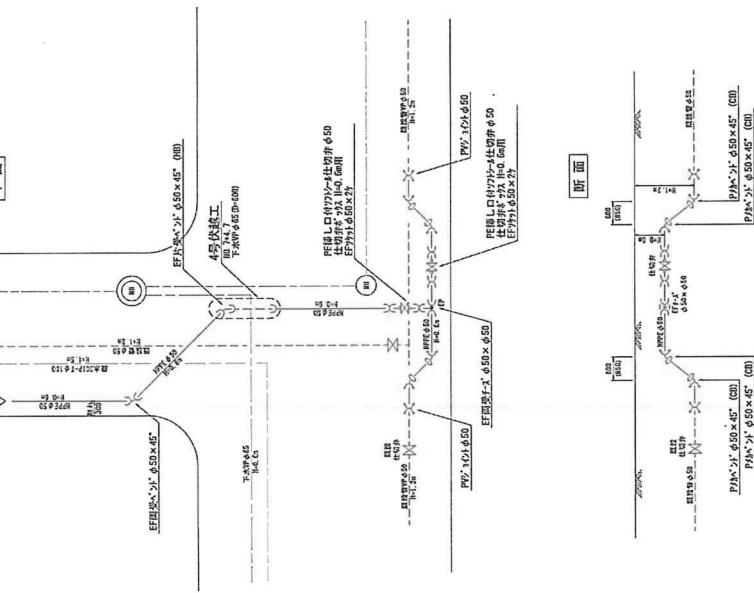


1号伏越工

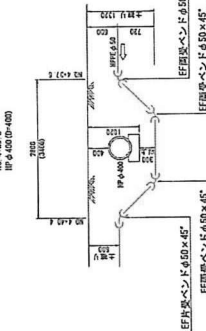


2号伏越工

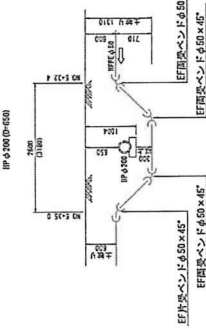

3号伏越工

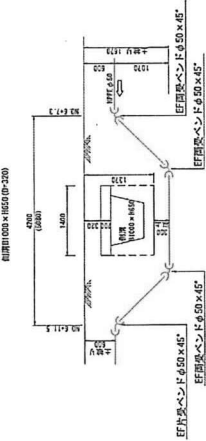


4号伏越工

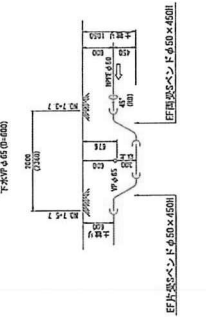



反保地区給水管標準図 NonScale


タイプ①

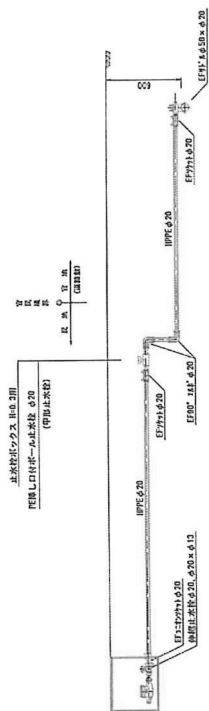


タイプ②

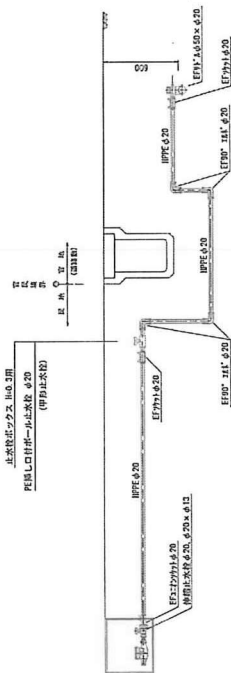


タイプ③

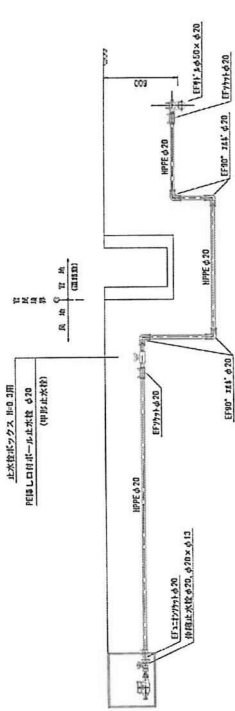

タイプ④

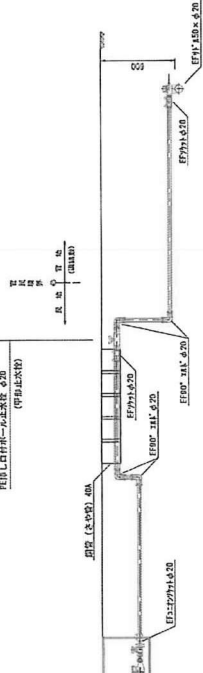

タイプ⑤

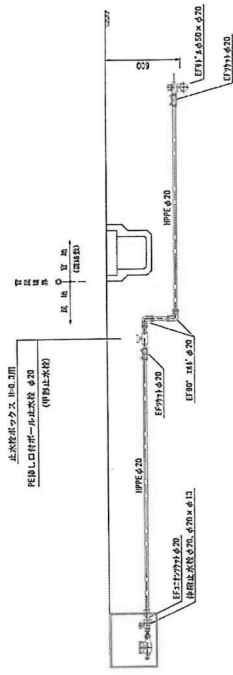


反保地区本設給水管数量表

[illegible]


田圃番号	4	積尺	面積

島根県奥出雲町

反保地区 既設管閉塞工詳細図 NotScale

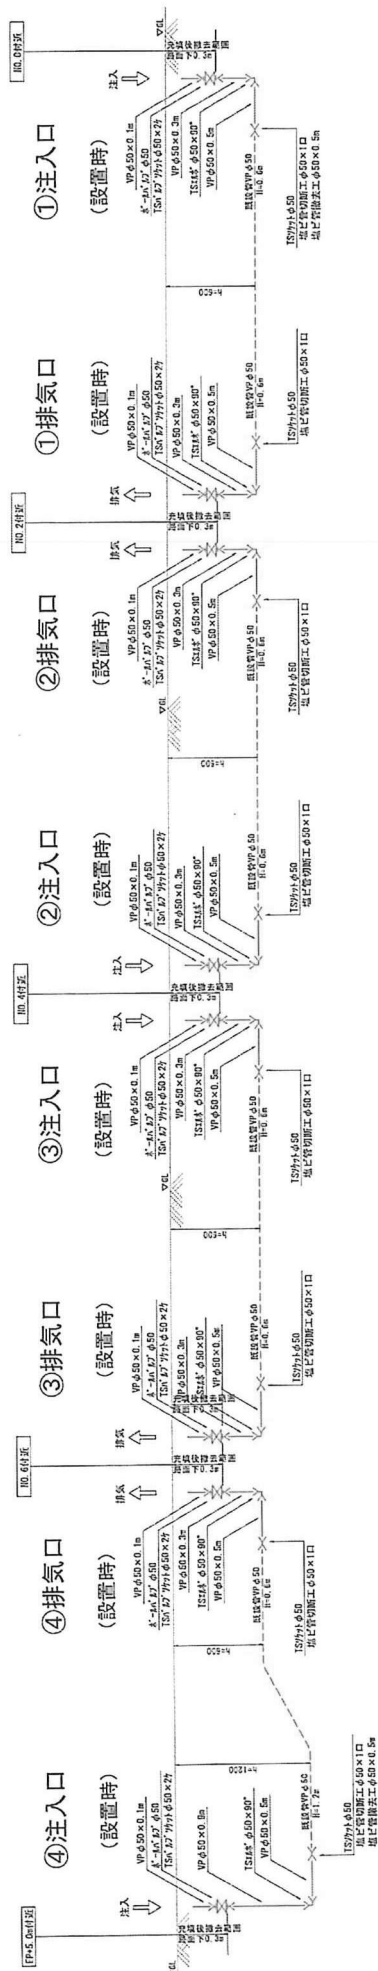

④注入口付近平面図

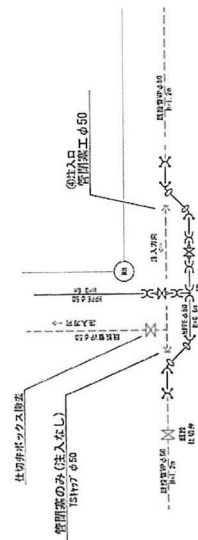

(注2)
既設此水管に逆戻り防止に閉栓(151117)を計上すること。


図面番号	42	冊	1	NotScale


女良木地区横断面图 9:1:100

NO. 2
6m40.24
7m
5m40.00

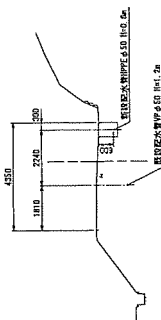


BL+425.00

NO. 1
6m40.27
7m
5m40.00

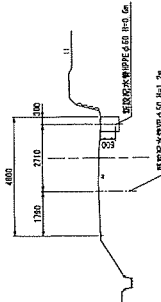


BL+425.00

NO. 4
6m40.27
7m
5m40.00

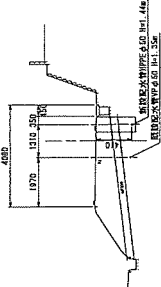


BL+425.00

NO. 5
6m40.24
7m
5m40.00

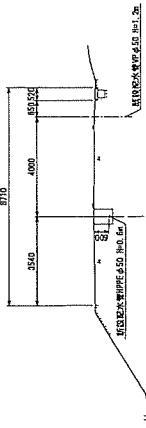

BL+425.00

NO. 6
6m40.27
7m
5m40.00

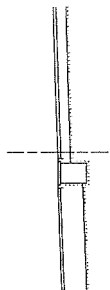


BL+425.00

NO. 0
6m40.24
7m
5m40.00




BL+425.00

NO. 3
6m40.24
7m
5m40.00

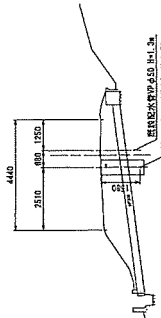

BL+425.00

NO. 6
6m40.24
7m
5m40.00

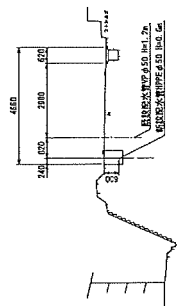


BL+425.00


図面番号	6	欄	尺	1/100
図面提出者				

女良木地区 詳細図 NonScale


A号詳細図
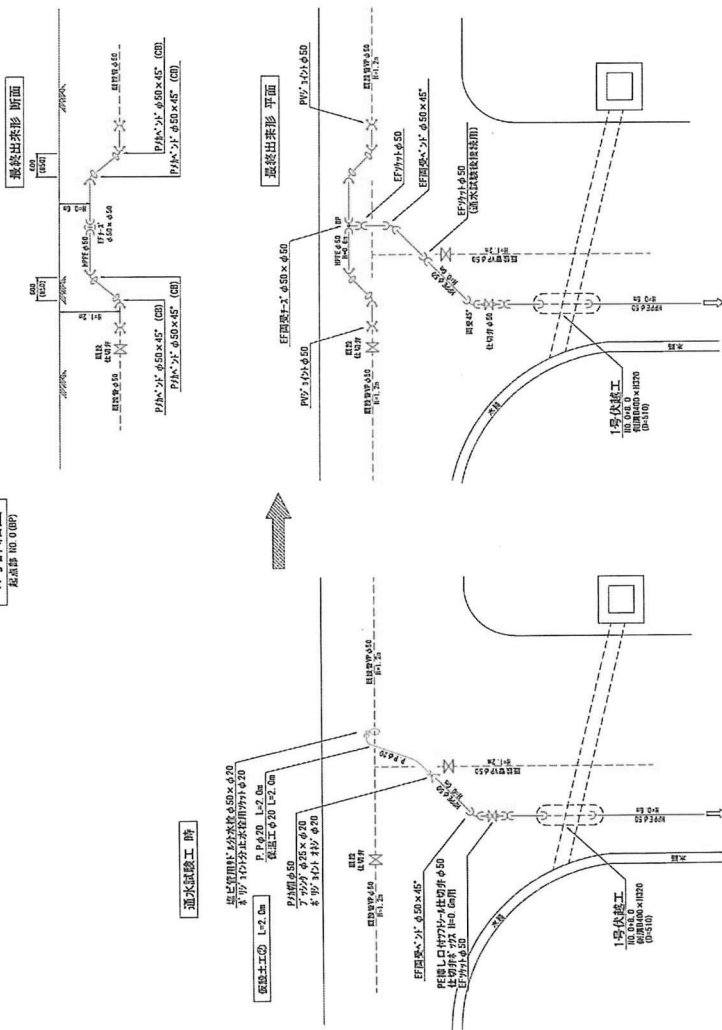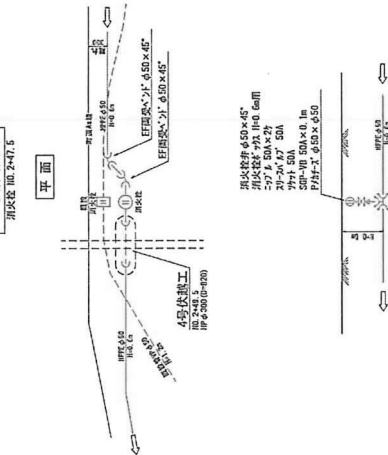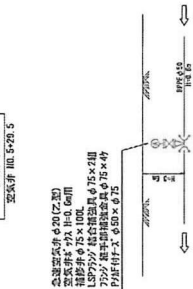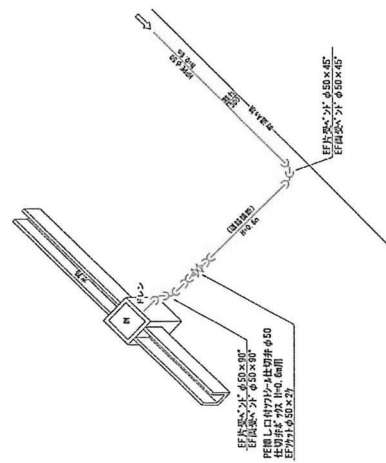
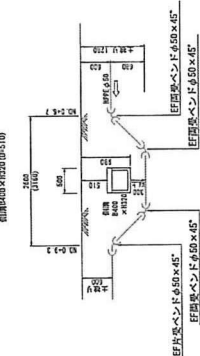


2号伏樋工
10.1×46.7
10.1×46.7 (B/F)

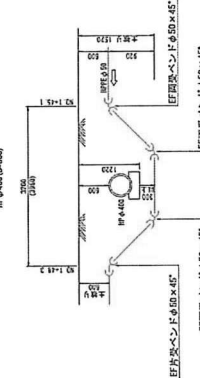


3号伏樋工
10.2×17.7
10.2×17.7 (B/F)

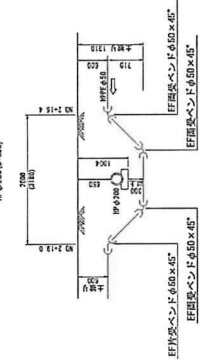

4号伏樋工
10.2×49.5
10.2×49.5 (B/F)



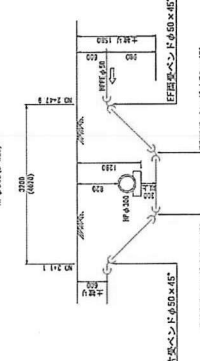


5号伏樋工
10.4×4.4
10.4×4.4 (B/F)

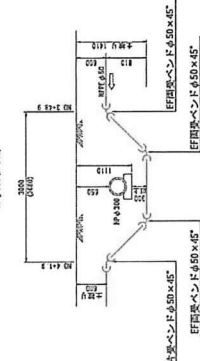



図面番号	7	図	尺	縮尺
工	22	女良木地区 詳細図		
工	23	女良木地区 詳細図		
工	24	女良木地区 詳細図		
工	100	女良木地区 詳細図		

NonScale

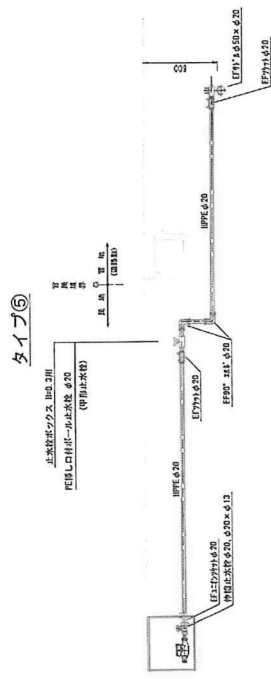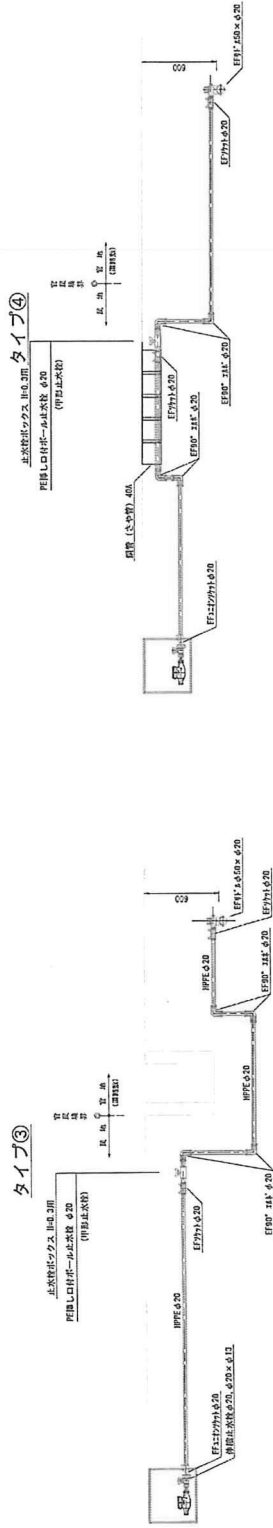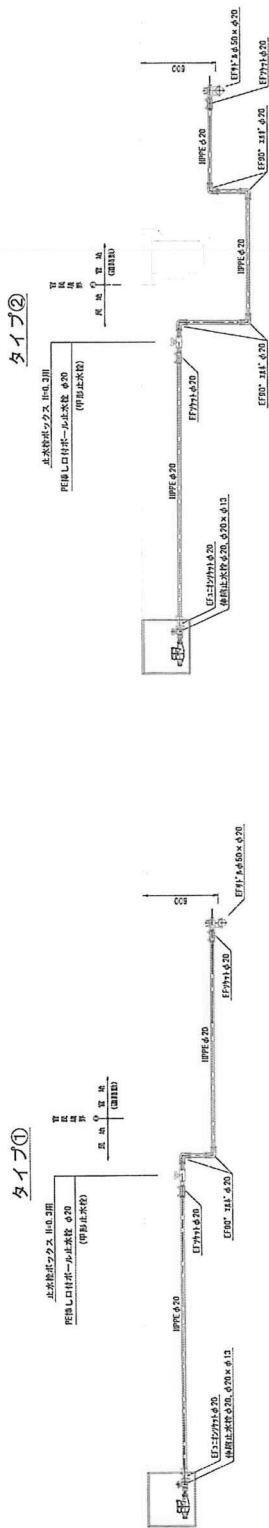[illegible]




女良木地区 既設管閉塞工平面図 S=1:500

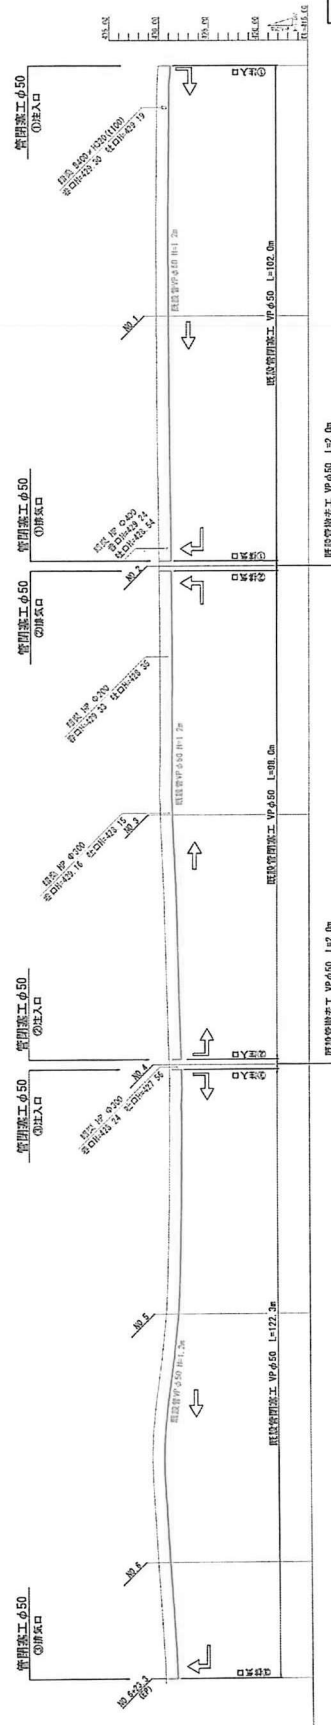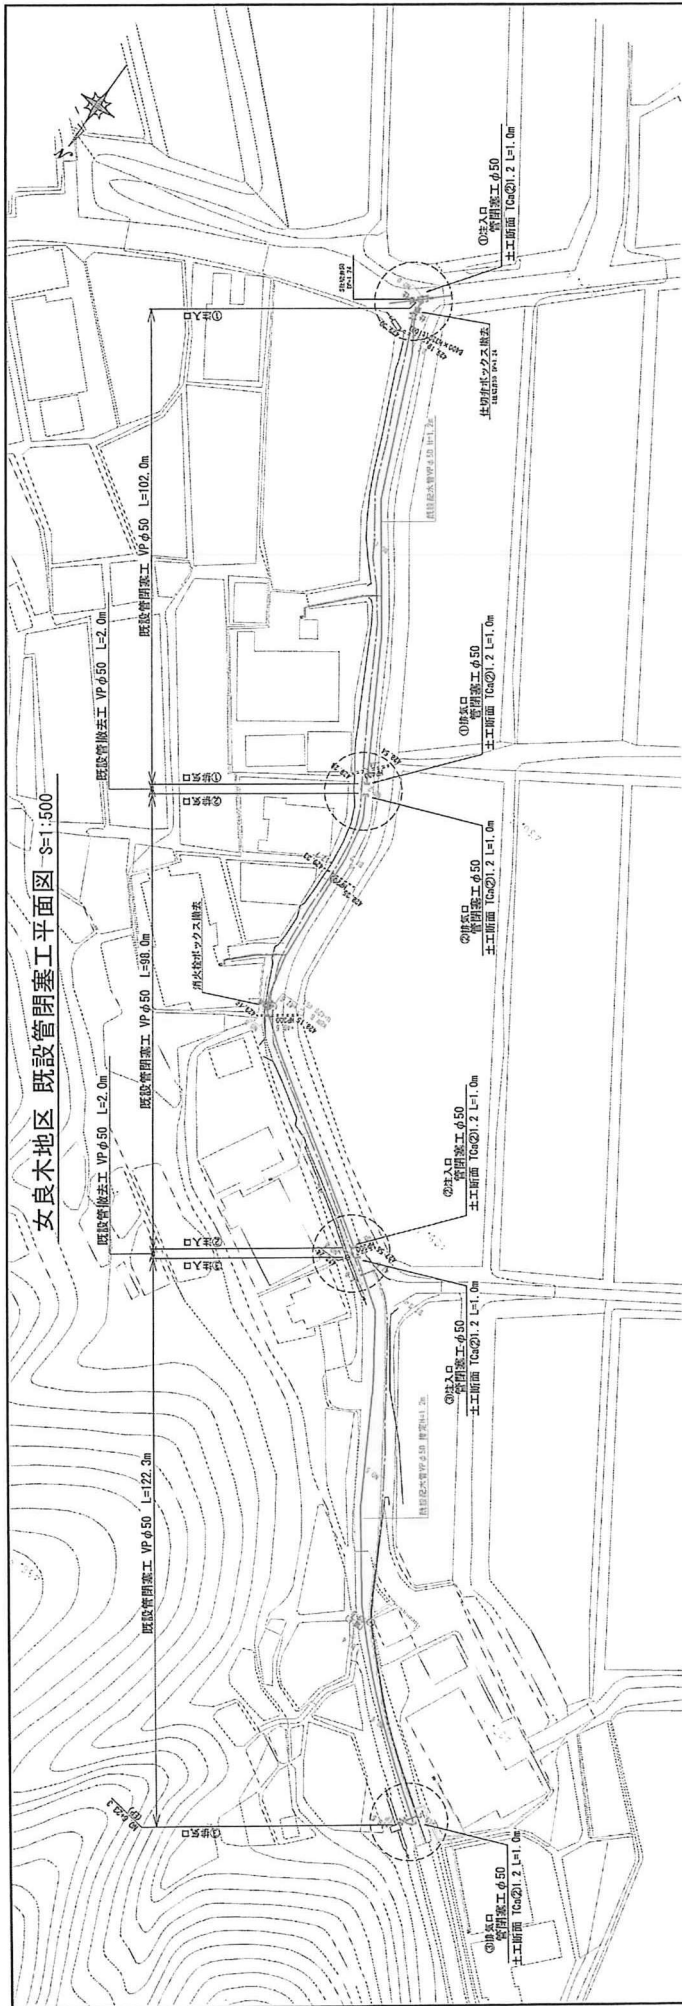

凡 例	
——	新設水道管
——	新設給水管
——	既設水道管
——	既設給水管
——	既設排水管

図面番号	43	図 尺	1/500

女良木地区 既設管閉塞工詳細図 NonScale

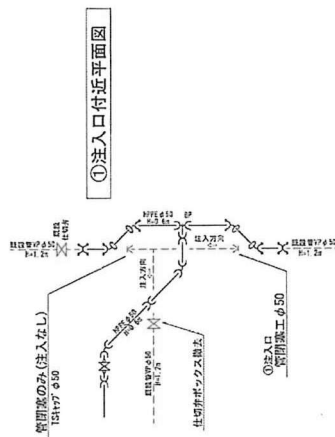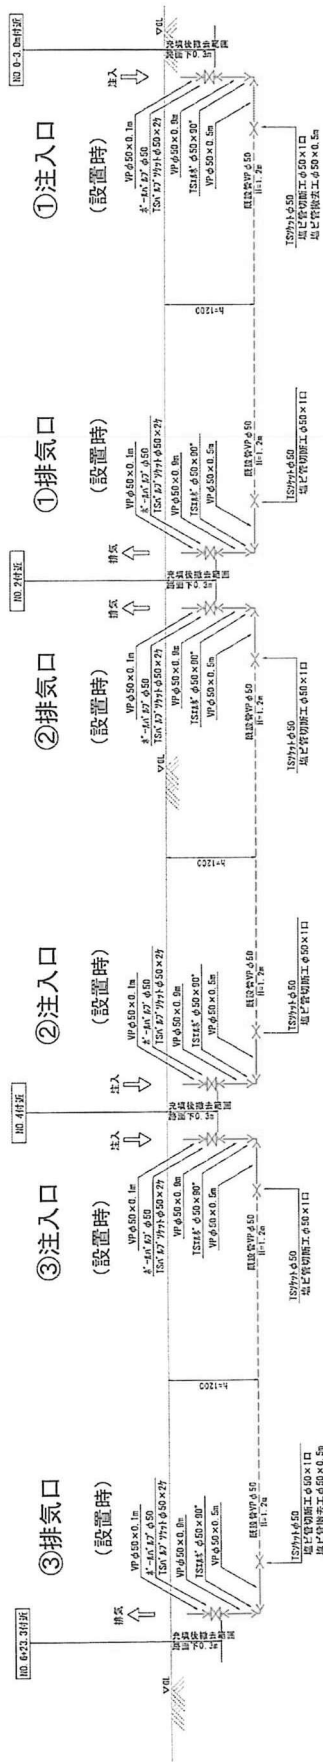


図面番号	44	図 尺	Scale

(注記) 既設排水管に漏洩の恐れに備え(13477)を敷設すること。



渋谷地区横断面図(2) s=1:100
(F号路線)

NO. 2
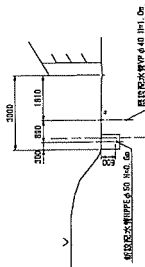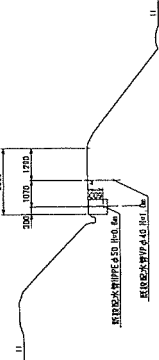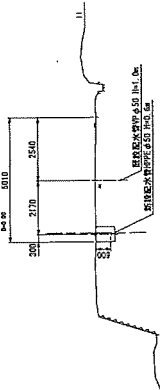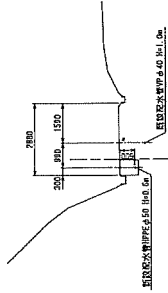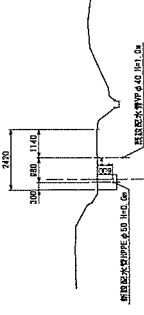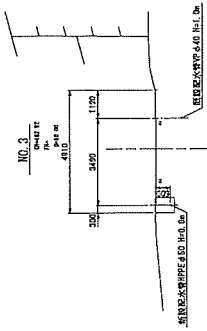
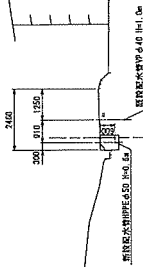


D=455.00


図面番号	35	図	R	1/100

渋谷地区 詳細図 (2) NonScale (F号路線)


A号詳細図
起算点: 100.0 (000)

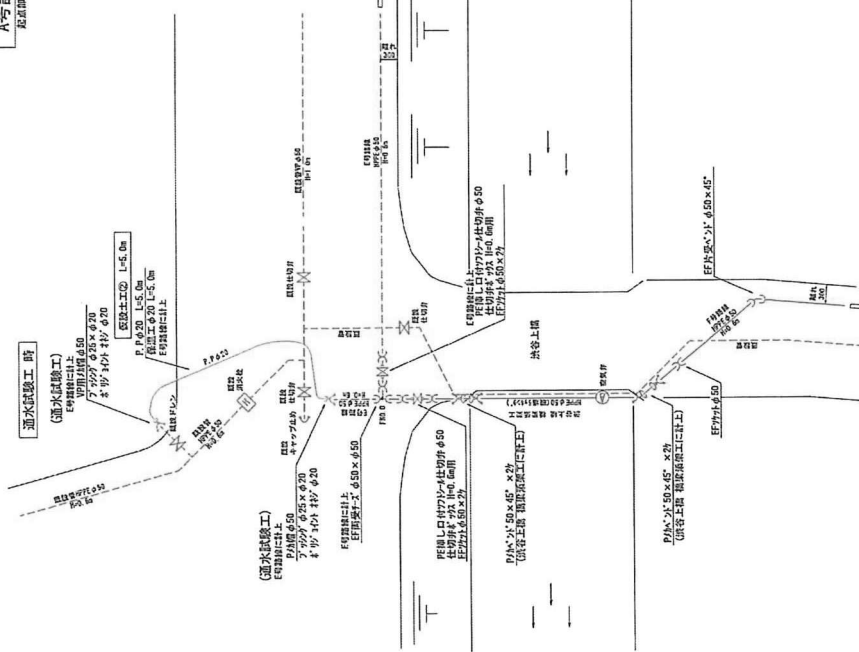


最終出来形 平面

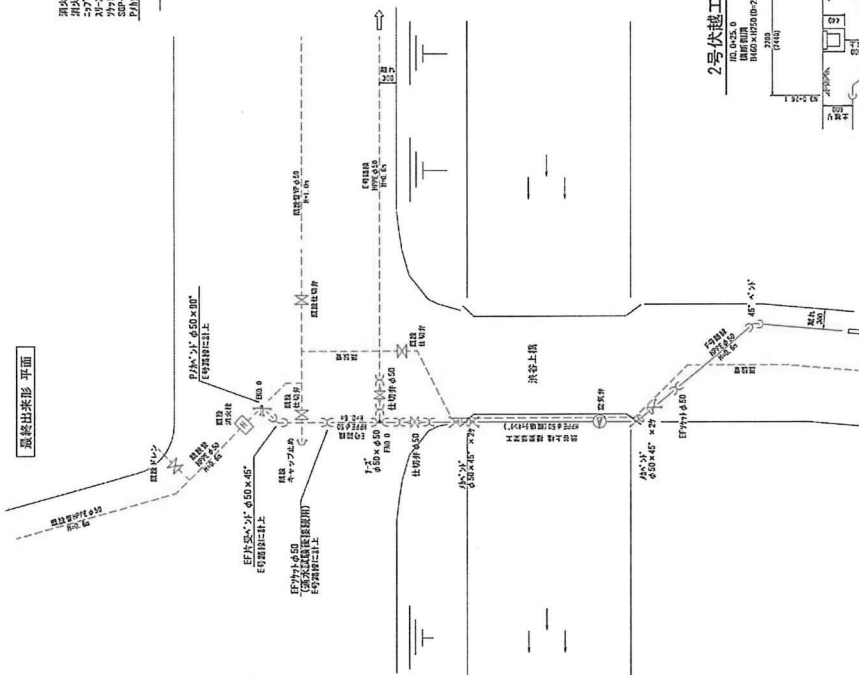


D号詳細図
起算点: 100.1+38.7

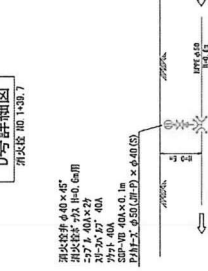


E号詳細図
起算点: 100.2+12.4

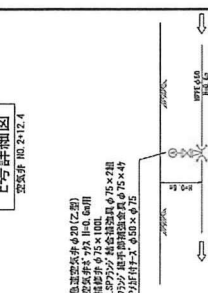


F号詳細図
起算点: 100.5+20.1 (000)

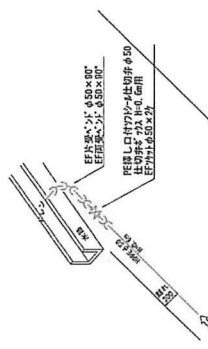


2号伏越工
100.0+25.0
100.0+25.0 (000)
100.0+25.0 (000)

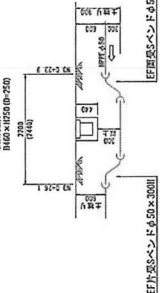


3号伏越工
100.1+24.7
100.1+24.7 (000)
100.1+24.7 (000)

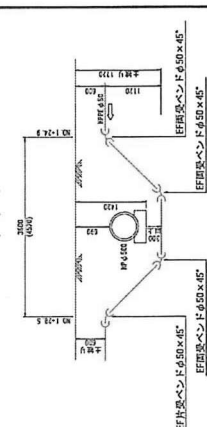


4号伏越工
100.2+4.7
100.2+4.7 (000)
100.2+4.7 (000)

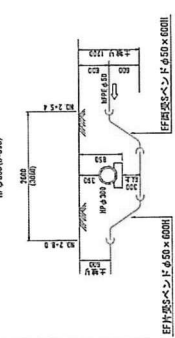


5号伏越工
100.3+4.5
100.3+4.5 (000)
100.3+4.5 (000)

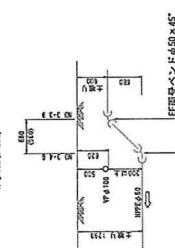


6号伏越工
100.3+13.4
100.3+13.4 (000)
100.3+13.4 (000)

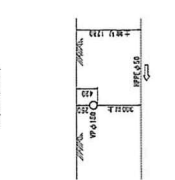


7号伏越工
100.3+24.5
100.3+24.5 (000)
100.3+24.5 (000)

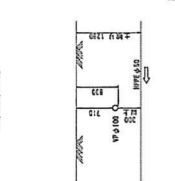

8号伏越工
100.3+28.9
100.3+28.9 (000)
100.3+28.9 (000)

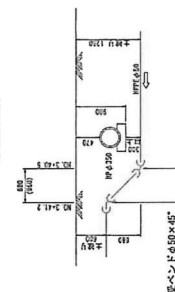



9号伏越工
100.4+13.2
100.4+13.2 (000)
100.4+13.2 (000)

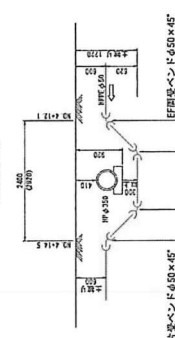



断面图 5:1:20

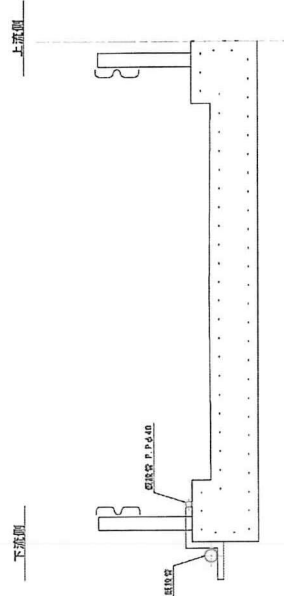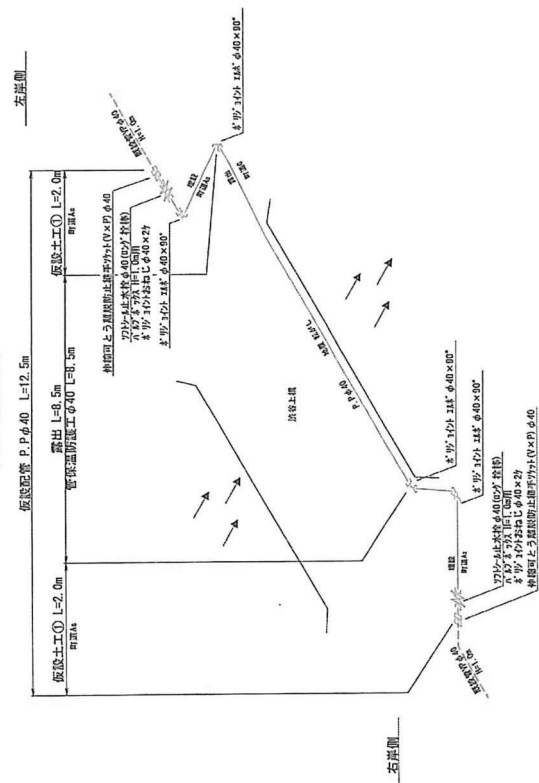[illegible]

断面图
S=1:20

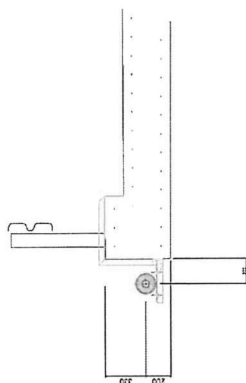



カマンエア空気弁φ25

品

空氣非用子—ズφ50×φ25

図解標準コンクリート管防護

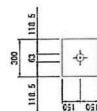


※ 現場施工合わせの寸法

コンクリート=0.30×0.30 - 管断面積0.003=0.097/m²(1mあたり)

[illegible][illegible]

00-455-00

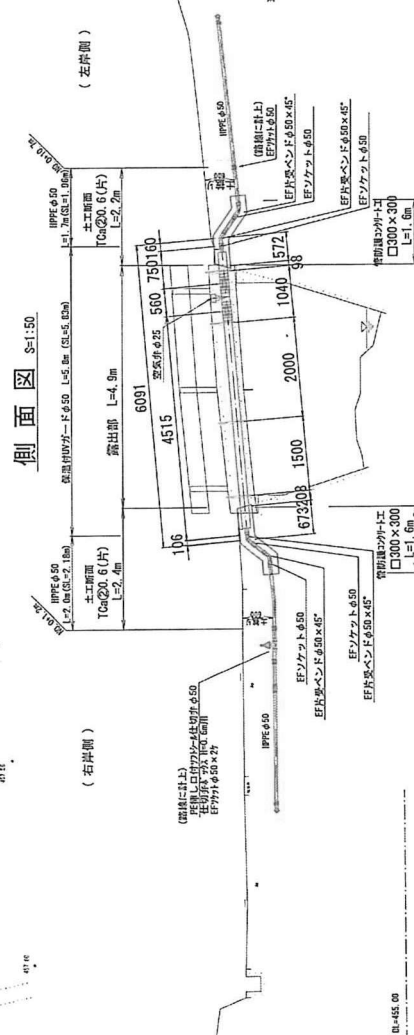


側面図 $S=1:50$


渋谷地区給水管標準図(2) NonScale

(F号路線)


タイプ①

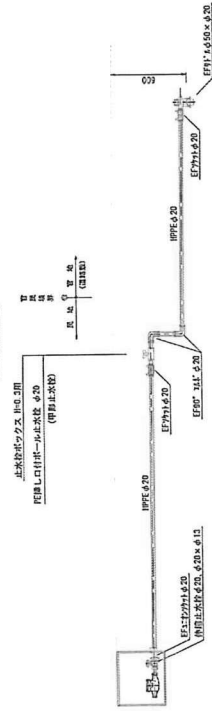


タイプ②

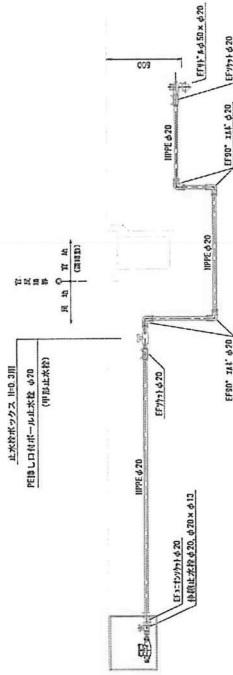


タイプ③

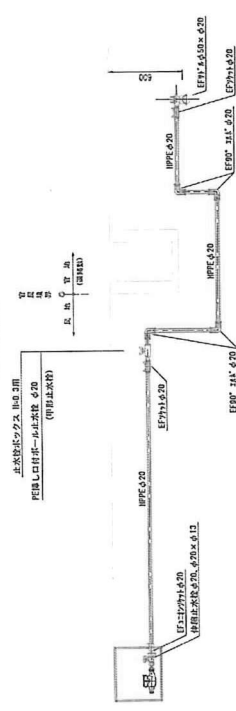

タイプ④

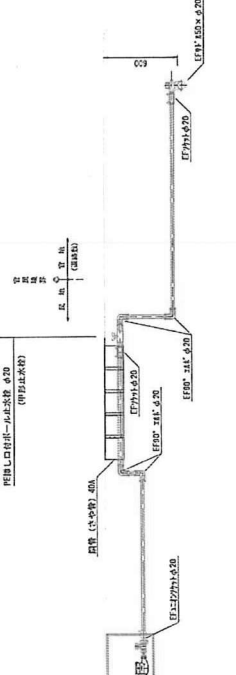

タイプ⑤

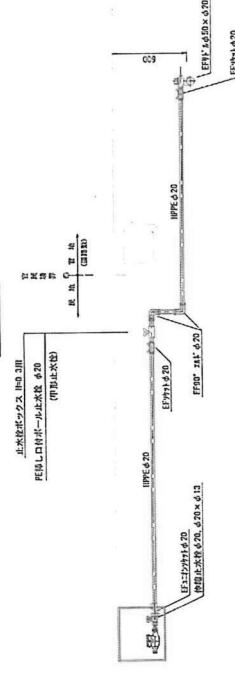


渋谷地区(F号線)本設給水管数量表





図面番号	54	図 尺	1/500
島根県奥出雲町			

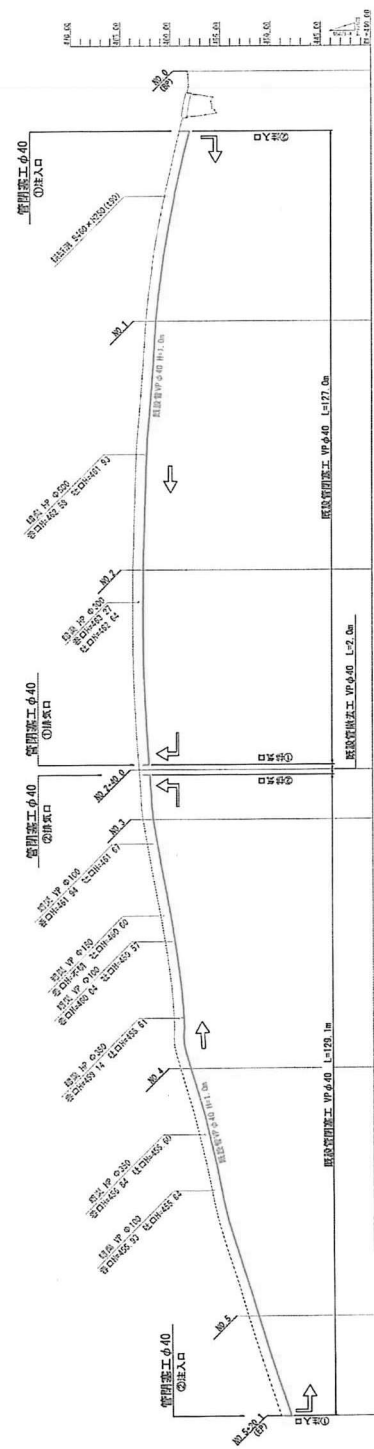

(F号路線)

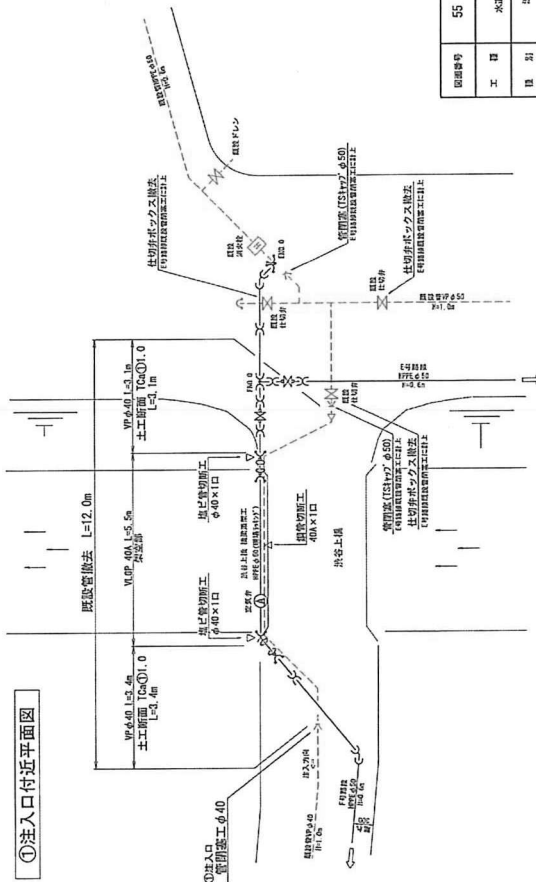
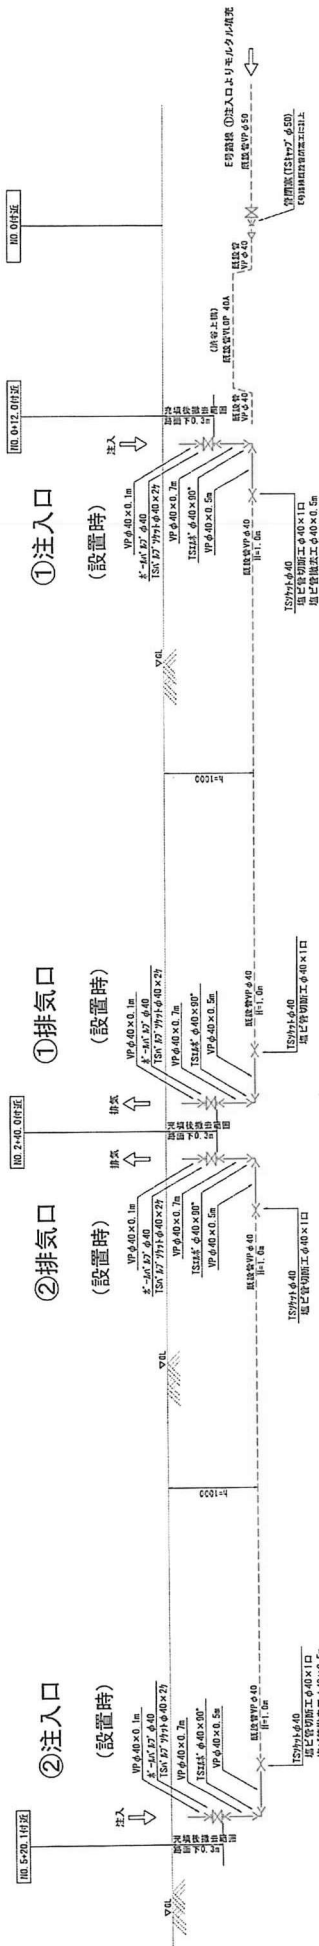


(注記)
既設給水管に導管切替後に閉栓(クローズ)を計上すること。


大原地区 既設管閉塞工平面図 S=1:500 (D号路線)

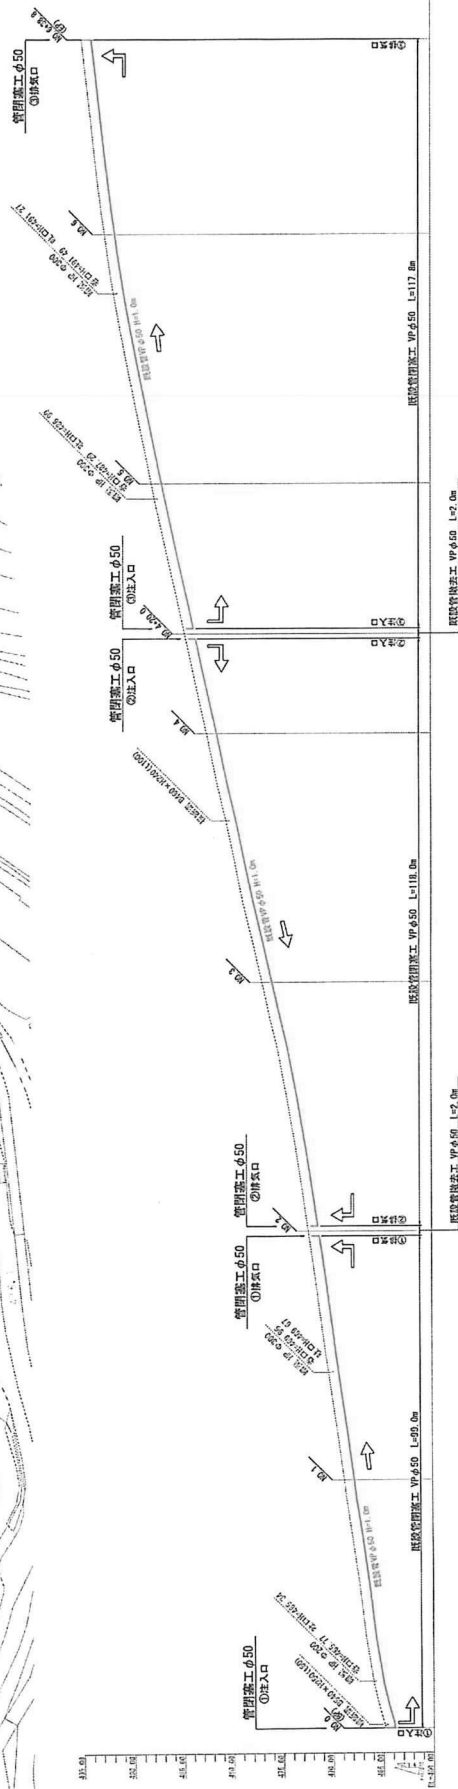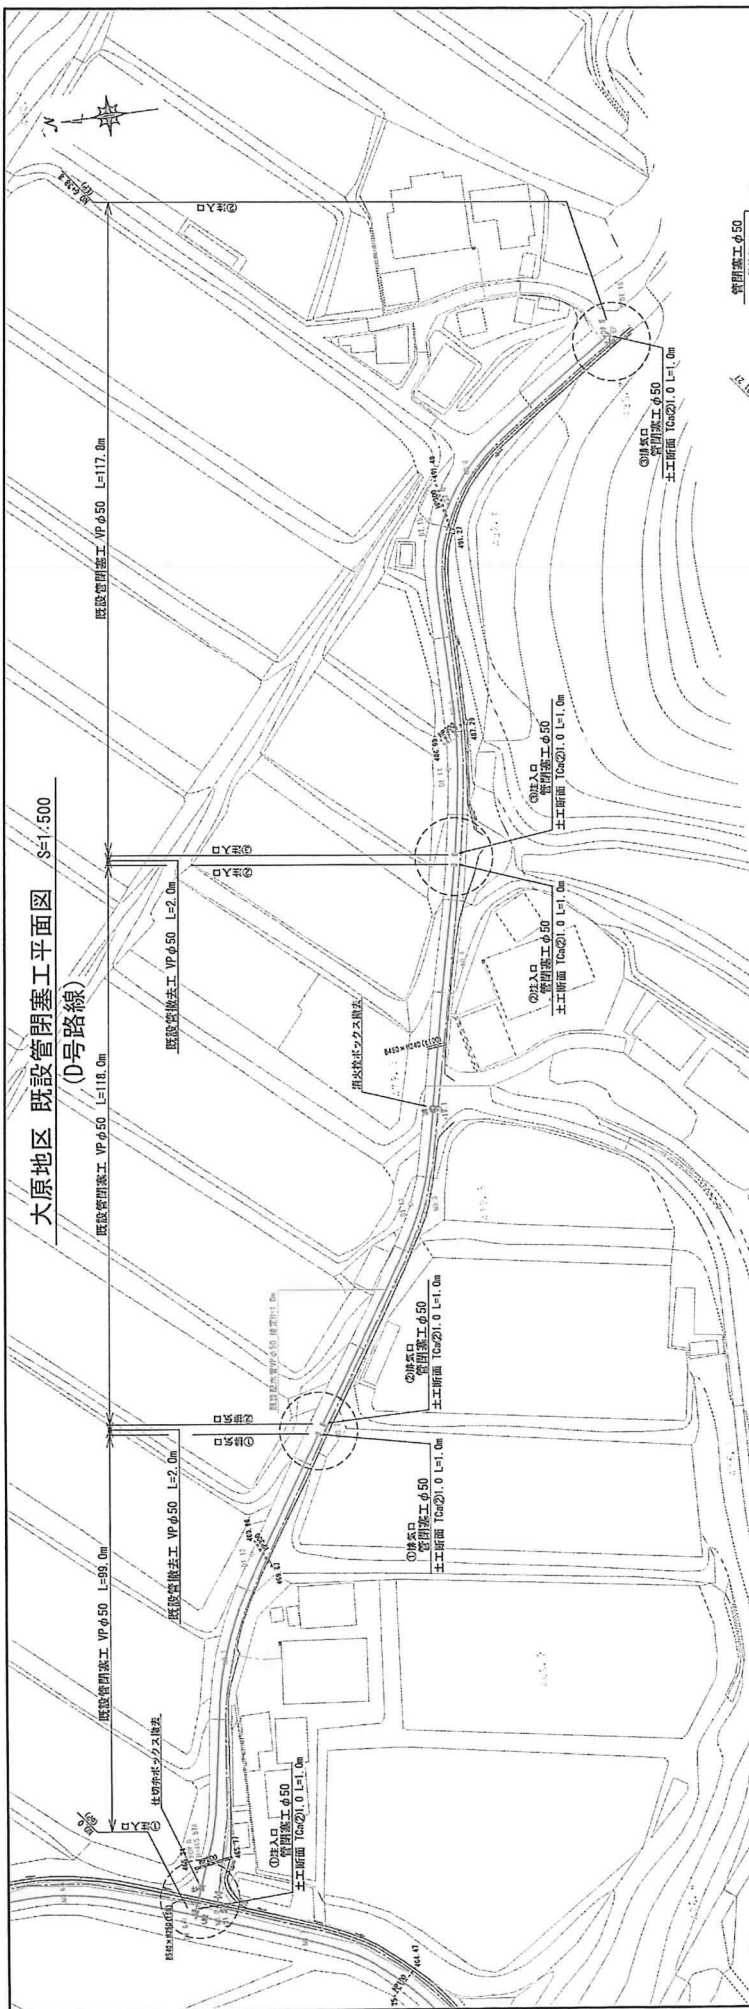


図面番号	50	縮尺	1/500

凡例

——	新設水道管
---	新設給水管
---	既設水道管
---	既設給水管
---	既設排水管

鳥根県奥出雲町

 (D号路線)





既設給水管に連絡切替後に閉栓(TSヤブ)を計上すること。
 (注記)

島根県島出雲町

仮設配管布設土工図

S=1:20

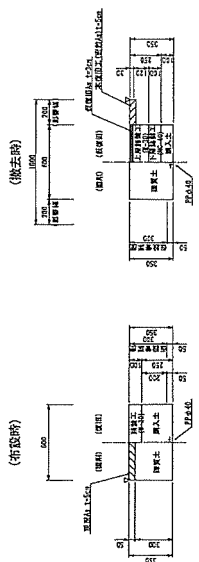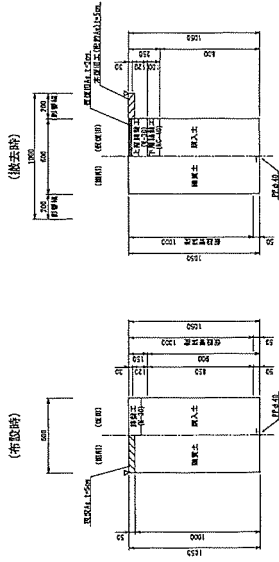

本設配管布設土工図 (1) S=1:20

KPa②0.7 (片)
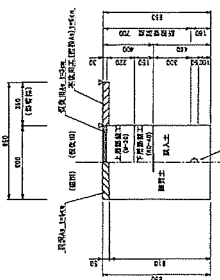
KCa②0.7 (組)
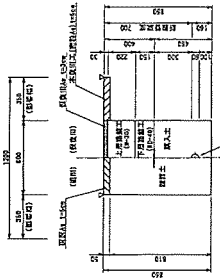
KPa②0.6 (全)
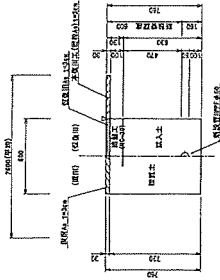
KPa②0.6 (全)
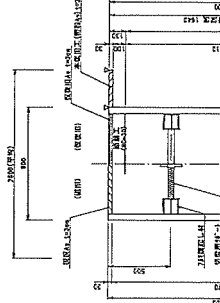
TCa②0.6 (片)
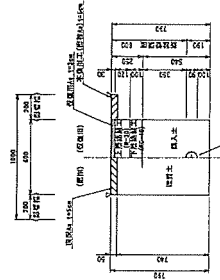
TCa②0.6 (組)

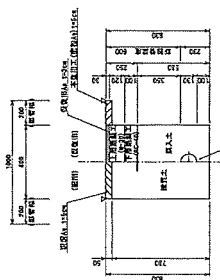


図中——は埋設箇所を示す。

TCa②0.6 (片)
断面 断面A: 0.50
埋設深度 H=0.60m

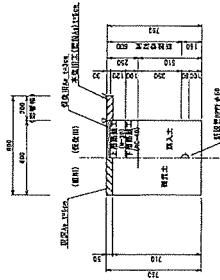


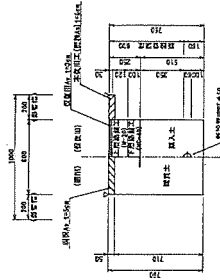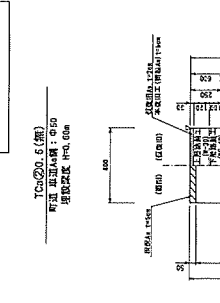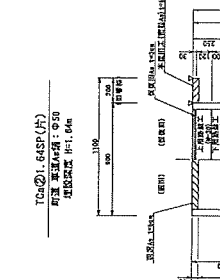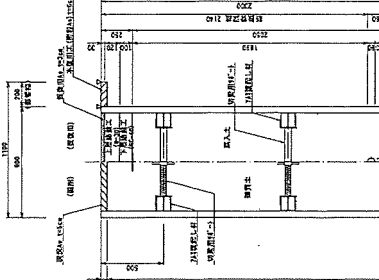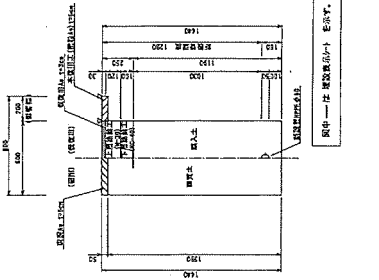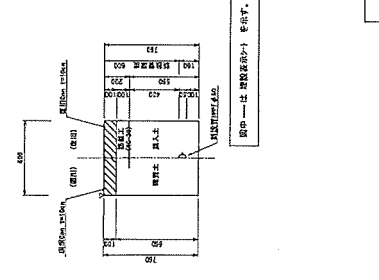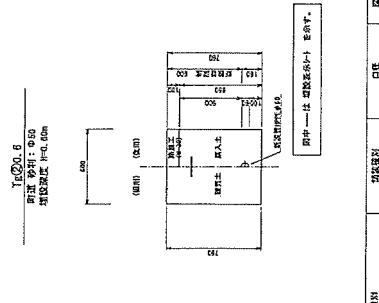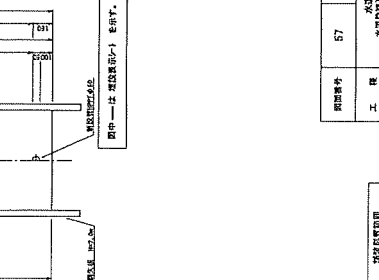






品名表参照

本設配管布設土工図(2)

$S=1:20$

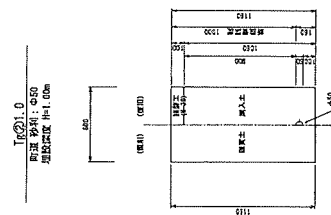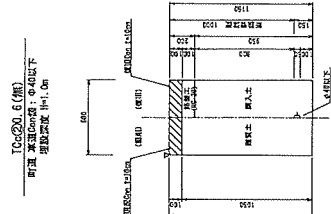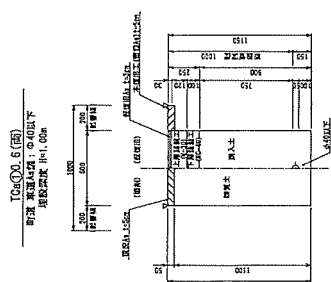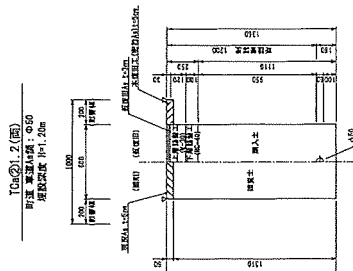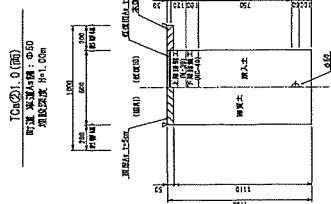[illegible]

原田幸子	58	婦 尺	1/20
工 員	水産資源総合志啓事業 水産資源総合志啓計画(その1)		
工 員	水産資源総合志啓事業		
工事箇所	仁多郡奥出雲町水産資源係		